


ZALĄCZNIK NR 1
DO ZARZĄDZENIA NR 82(240)/24
PREZYDENTA MIASTA PIŁY
Z DNIA 25 września 2024r.



Łączy kartę nr 4

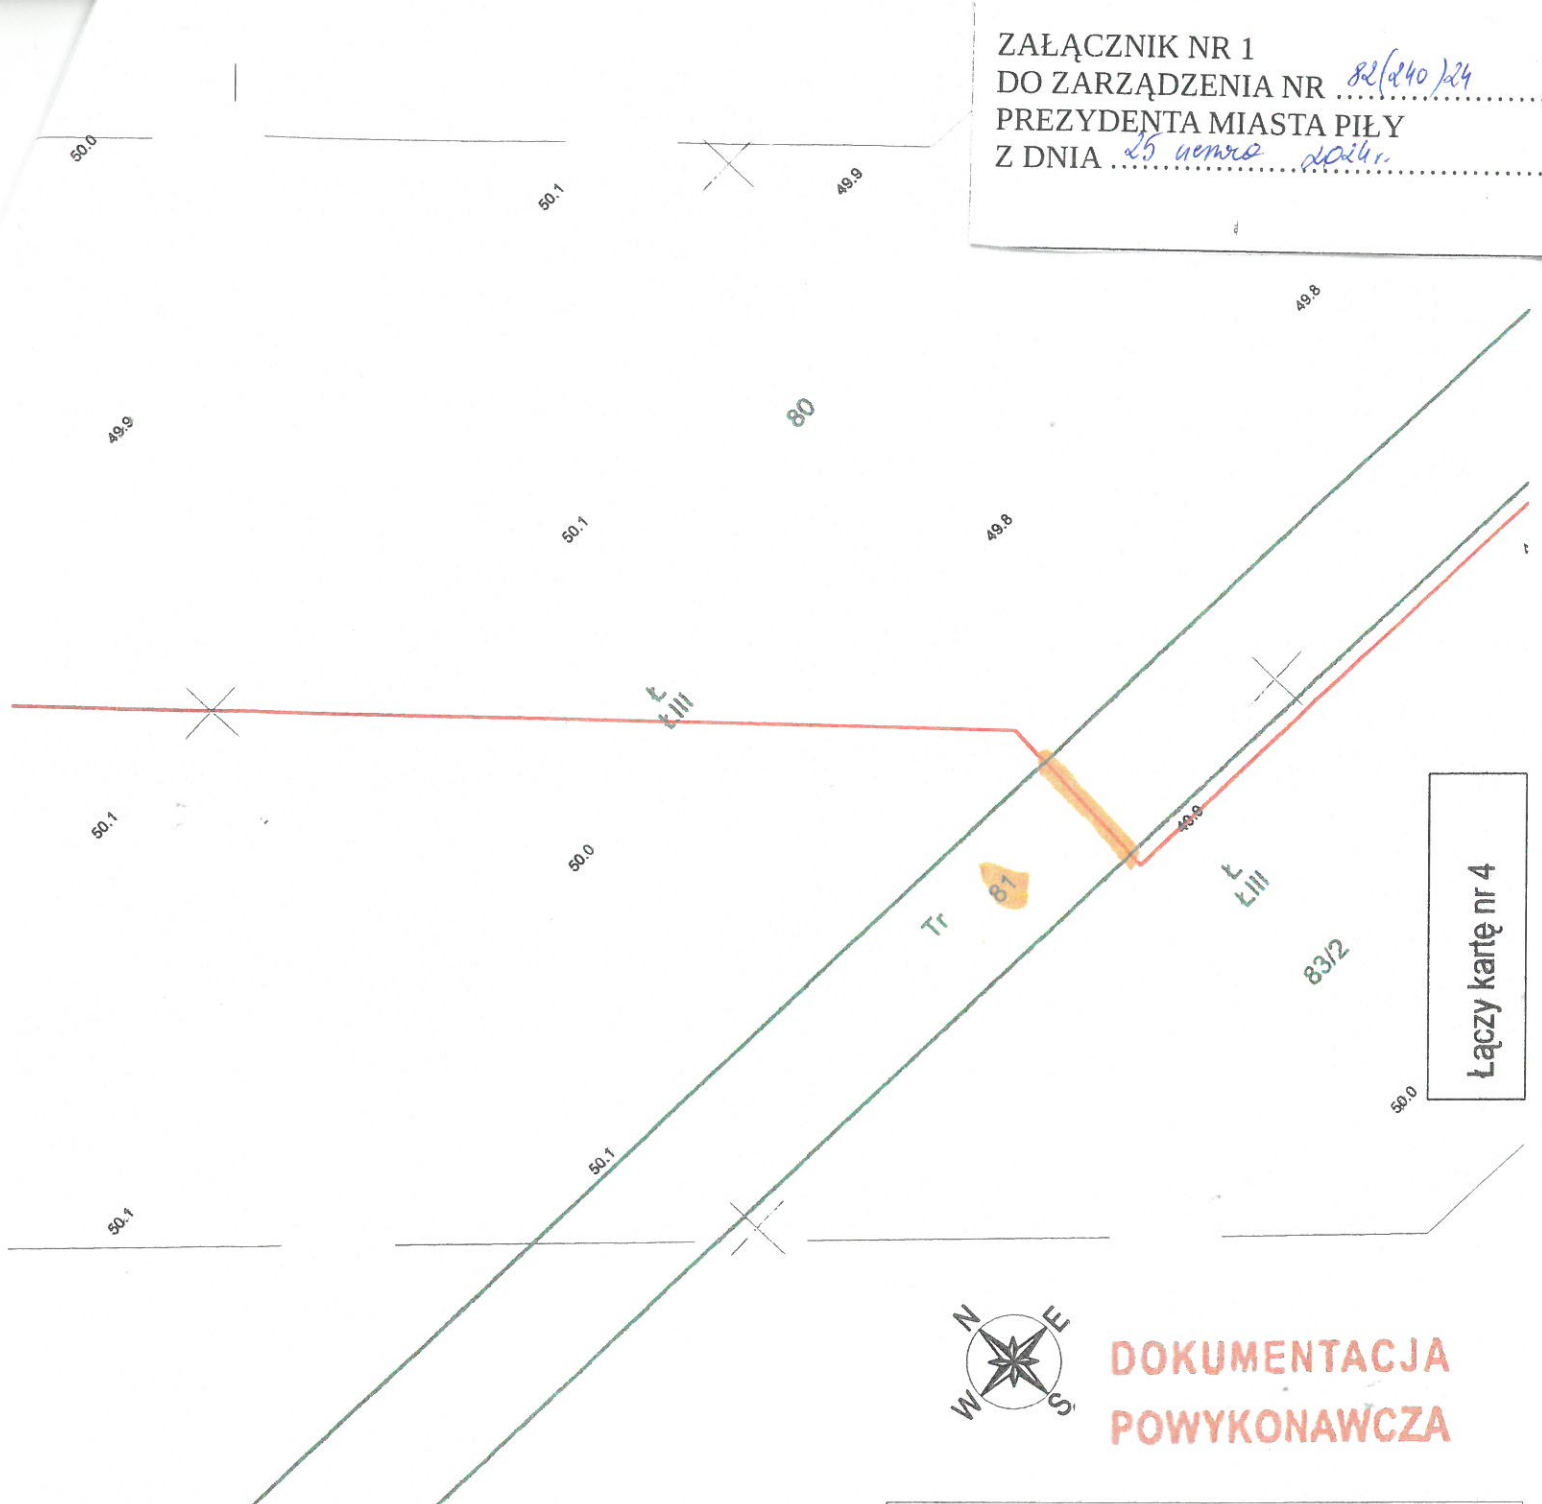

DOKUMENTACJA POWYKONAWCZA

Jarosław Sakowski
Kierownik Budowy
POL/0105/WBE/22

P&Q sp. z o.o.
KIEROWNIK BUDOWY
mgr inż. Jakub Lis
upr bud POM/0107/WBE/18

Legenda:	
	oś projektowanej linii kablowej SN 15 kV
	projektowane rury osłonowe (przewiert sterowany)
	projektowane rury osłonowe

Imię i nazwisko		Specjalność		Nr uprawnień		Podpis	
Projektant: mgr inż. Dawid Bobrucki		instalacyjna w zakresie sieci, instalacji i urządzeń elektrycznych i elektroenergetycznych		POM/0417/PWBE/21			
Sprawdzający: mgr inż. Marcin Maksymik		instalacyjna w zakresie sieci, instalacji i urządzeń elektrycznych i elektroenergetycznych		POM/0308/PWBE/17			
		Nazwa i adres obiektu budowlanego: Budowa linii kablowej SN i światłowodowej na potrzeby farmy wiatrowej Ujście. Województwo Wielkopolskie. Wykaz działek umieszczono na stronie tytułowej projektu.				Nr projektu: 2022_049	
						Format: 297x1100	
						Skala: 1:500	
						Wersja: 01	
				Data sporządzenia: 2023.08.18			
				Data sprawdzenia: -			
				Tytuł rysunku: FW Ujście. Linia kablowa SN i światłowodowa. Trasa GPZ Ujście. Plan trasy linii kablowej			
				Nr rysunku: L-320001 Ark. 3/40			